

Od: *Mieczysław Duszak*
Dział Dokumentacji Energetycznej
RD w Lidzbarku Warmińskim

Do:
Projektowanie i Nadzory REMOST
Janusz Grasiński
Ul. Tetmajera 16
12-100 Bartoszyce

Lidzbark Warmiński, 06-11-2018

Znak: EOP-61/62-007672-2018

Dot. Uzgodnienia projektu zagospodarowania terenu .

W załączeniu odsyłamy:

- uzgodniony projekt zagospodarowania terenu remontu kładki dla pieszych nad rzeką Łyną w ciągu ulicy Drzewnej w Bartoszycach dz.nr 8,4,3/3 .

Faktura za uzgodnienie zostanie przesłana w późniejszym terminie .

Sprawę prowadzi:
Mieczysław Duszak
T:896121331

Do wiadomości:
1. a/a

Z poważaniem:

Jarosław Konieczek
Dyrektor
Rejonu Dystrybucji
Jarosław Konieczek

Lidzbark Warmiński, dn. 06.11.2018

Dot. Uzgodnienia projektu zagospodarowania terenu

Obiekt: Remont kładki dla pieszych nad rzeką Łyną w ciągu ulicy Drzewnej w Bartoszczach dz. nr 8,4/3/3.

Uzgodnienie nr PZT/001218/62/18

ENERGA-OPERATOR SA Oddział w Olsztynie Rejon Dystrybucji w Lidzbarku Warmińskim potwierdza występowanie linii elektroenergetycznych napowietrznych 0,4 kV na mapie (oznaczono kolorem czerwonym i opisano LNN) i uzgadnia w/w projekt z następującymi uwagami:

- **zachować minimalne odległości projektowanej infrastruktury od istniejących urządzeń elektroenergetycznych (linia napowietrzna LNN).**

1. Odkryte w trakcie prowadzenia prac , podziemne elementy infrastruktury energetycznej ENERGA-OPERATOR SA niezainwentaryzowane geodezyjnie , należy zabezpieczyć i niezwłocznie powiadomić Rejon Dystrybucji Lidzbark Warmiński w celu określenia sposobu usunięcia kolizji.

2. Termin rozpoczęcia robót z 7-dniowym wyprzedzeniem zgłosić do Energa-Operator S.A. Rejon Dystrybucji w Lidzbarku Warmińskim, Dział Eksploatacji tel. 896121353, 866121352. Do zawiadomienia dołączyć mapę z projektu realizowanego zadania oraz określić: termin wykonania prac, nazwę firmy prowadzącej prace, osoby odpowiedzialne za prowadzenie robót.

3. Prace ziemne przy skrzyżowaniach i zbliżeniach z kablami prowadzić ręcznie. Szczegółowe przebiegi tras urządzeń elektroenergetycznych należy ustalić na podstawie przekopów kontrolnych. Miejsca skrzyżowań i zbliżeń do istniejącego kabla zabezpieczyć zgodnie z normami PN 76/E 05125, N SEP-E-004., na kablach średniego napięcia rury zakładać przy wyłączonym napięciu w uzgodnieniu z ENERGA-OPERATOR S.A.. W przypadku zmian rzędnych wysokościowych terenu objętego uzgadnianym planem zagospodarowania, krzyżujące linie kablowe należy doprowadzić do ułożenia na głębokości zgodnej z normą. Miejsca skrzyżowań zgłosić przed zasypaniem do RD w Lidzbarku Warmińskim ul. Bartoszycka 14 Dział Eksploatacji. Przebudowę wykonać kosztem i staraniem inwestora.

4. Prace w pobliżu czynnych napowietrznych urządzeń elektroenergetycznych wykonywać:

- zgodnie z treścią Rozporządzenia Ministra Infrastruktury z dnia 23 czerwca 2003 r. w sprawie informacji dotyczącej bezpieczeństwa i ochrony zdrowia oraz planu bezpieczeństwa i ochrony zdrowia (Dz.U. 2003 nr 120 poz. 1126),
- zgodnie z treścią Rozporządzenia Ministra Infrastruktury z dnia 6 lutego 2003 r. w sprawie bezpieczeństwa i higieny pracy podczas wykonywania robót budowlanych (Dz.U. 2003 nr 47 poz. 401),

5. Skrzyżowanie i zbliżenie projektowanego obiektu z liniami napowietrznymi rozwiązać zgodnie z PN-E-05100-1, 1998r. i NSEP-E-003.

6. Przy wykonywaniu robót napotkane urządzenia elektroenergetyczne traktować jako czynne (pod napięciem - mogące grozić porażeniem) i zachować warunki bezpieczeństwa.

7. Koszty napraw i poniesione straty, jak również utracone korzyści przez Rejon Dystrybucji w Lidzbarku Warmińskim w efekcie uszkodzeń urządzeń energetycznych podczas wykonywania robót pokrywa wykonawca.

8. Nie wyklucza się istnienia kabli elektroenergetycznych w innych miejscach niż oznaczono.

9. W trakcie prowadzenia prac zapewnić dostęp do istniejących urządzeń elektroenergetycznych.

10. Zakres prac w pobliżu urządzeń energetycznych dostosować do możliwości ich wyłączenia (o ile zajdzie taka konieczność).



Energa
operator

11. Rury ochronne dzielone w miejscach skrzyżowań z urządzeniami elektroenergetycznymi należy bezwzględnie namierzyć i zinventoryzować geodezyjnie powykonawczo.
12. Zachować normatywne odległości projektowanego remontu kładki od istniejących słupów energetycznych
13. Uzgodnienie ważne jest 2 lata , integralną częścią uzgodnienia jest załącznik graficzny.

Uzgodnienie wykonał:
Mieczysław Duszak
☎ 896121331

Specjalista
ds. Dokumentacji Energetycznej

Mieczysław Duszak

Mapa sytuacyjno wysokościowa do celów projektowych skala 1 : 500

GGN.6640.512.2018
woj. warmińsko-mazurskie
powiat bartoszycki
miasto 280101_1 Bartoszyce
obręb numer 280101_1. 0005
działka numer 4
ul. Drzewna

arkusz mapy 7.218.19.03.4.3

Stan aktualny w terenie dn. 18.07.2018r.

Nr rob. wykonawcy 10340/147/18

Wykonawca:

GEODETA
mgr inż. Andrzej Grysko
UPRAWNIENIA NR 10340

**ZAKŁAD USŁUG
GEODEZYJNYCH**
11-200 BARTOSZYCE
ul. Grota-Roweckiego 1 /pok. 201/
tel. 696 658 393 • zugbari@poczta.onet.pl
NIP 743 102 28 66

W terenie mogą istnieć sieci uzbrojenia o których
brak danych w instytucjach branżowych
i nie zostały zgłoszone do inwentaryzacji geodezyjnej.


Wszelkie trwałe obiekty budowlane podlegają wytyczeniu przez
jednostki wykonawstwa geodezyjnego
Prawo Geodezyjne i Kartograficzne

Mapa do celów projektowych została wykonana
bez ustalenia obciążeń służebnościami gruntowymi.


Zakres aktualizacji oznaczono kolorem zielonym

Pogwiadcza się, że niniejszy dokument został opracowany w oparciu o dane geodezyjne i kartograficzne, których rezultat zawiera opis techniczny wpisany do ewidencji materiałów państwowego zasobu geodezyjnego i kartograficznego	
STAROSTA BARTOSZYCKI	
Identyfikator ewidencyjny materiału zasobu -opracowania technicznego	P.2801.2018.413
Data wpisania opisu technicznego do ewidencji materiałów zasobu	31 LIP. 2018
Imię, nazwisko i podpis osoby reprezentującej organ	up. STAROSTY <i>mgr inż. Daniel Czebatul</i> Inspektor w Wydziale Geodezji i Gospodarki Nieruchomościami

ORIENTACJA
Skala 1:8000

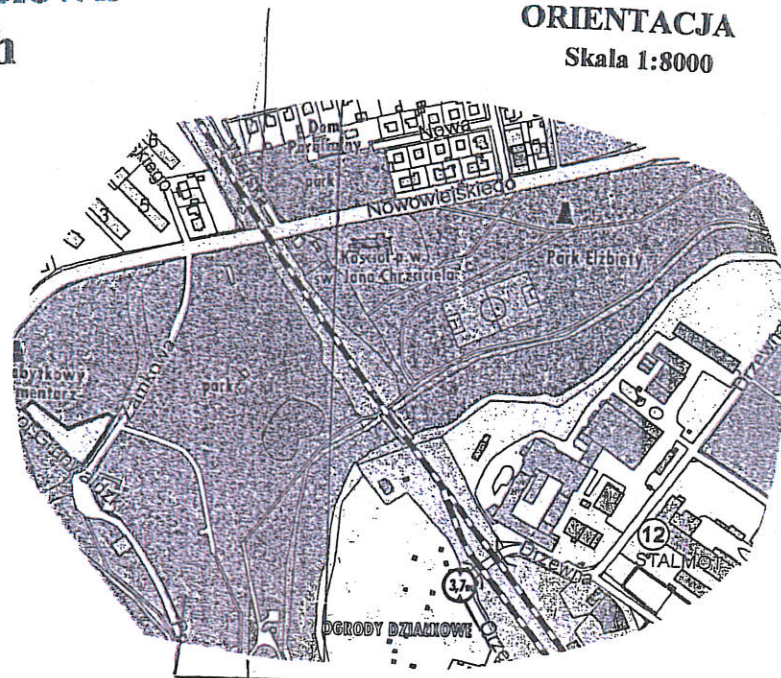

PROJEKT ZAGOSPODAROWANIA TERENU SKALA 1:500

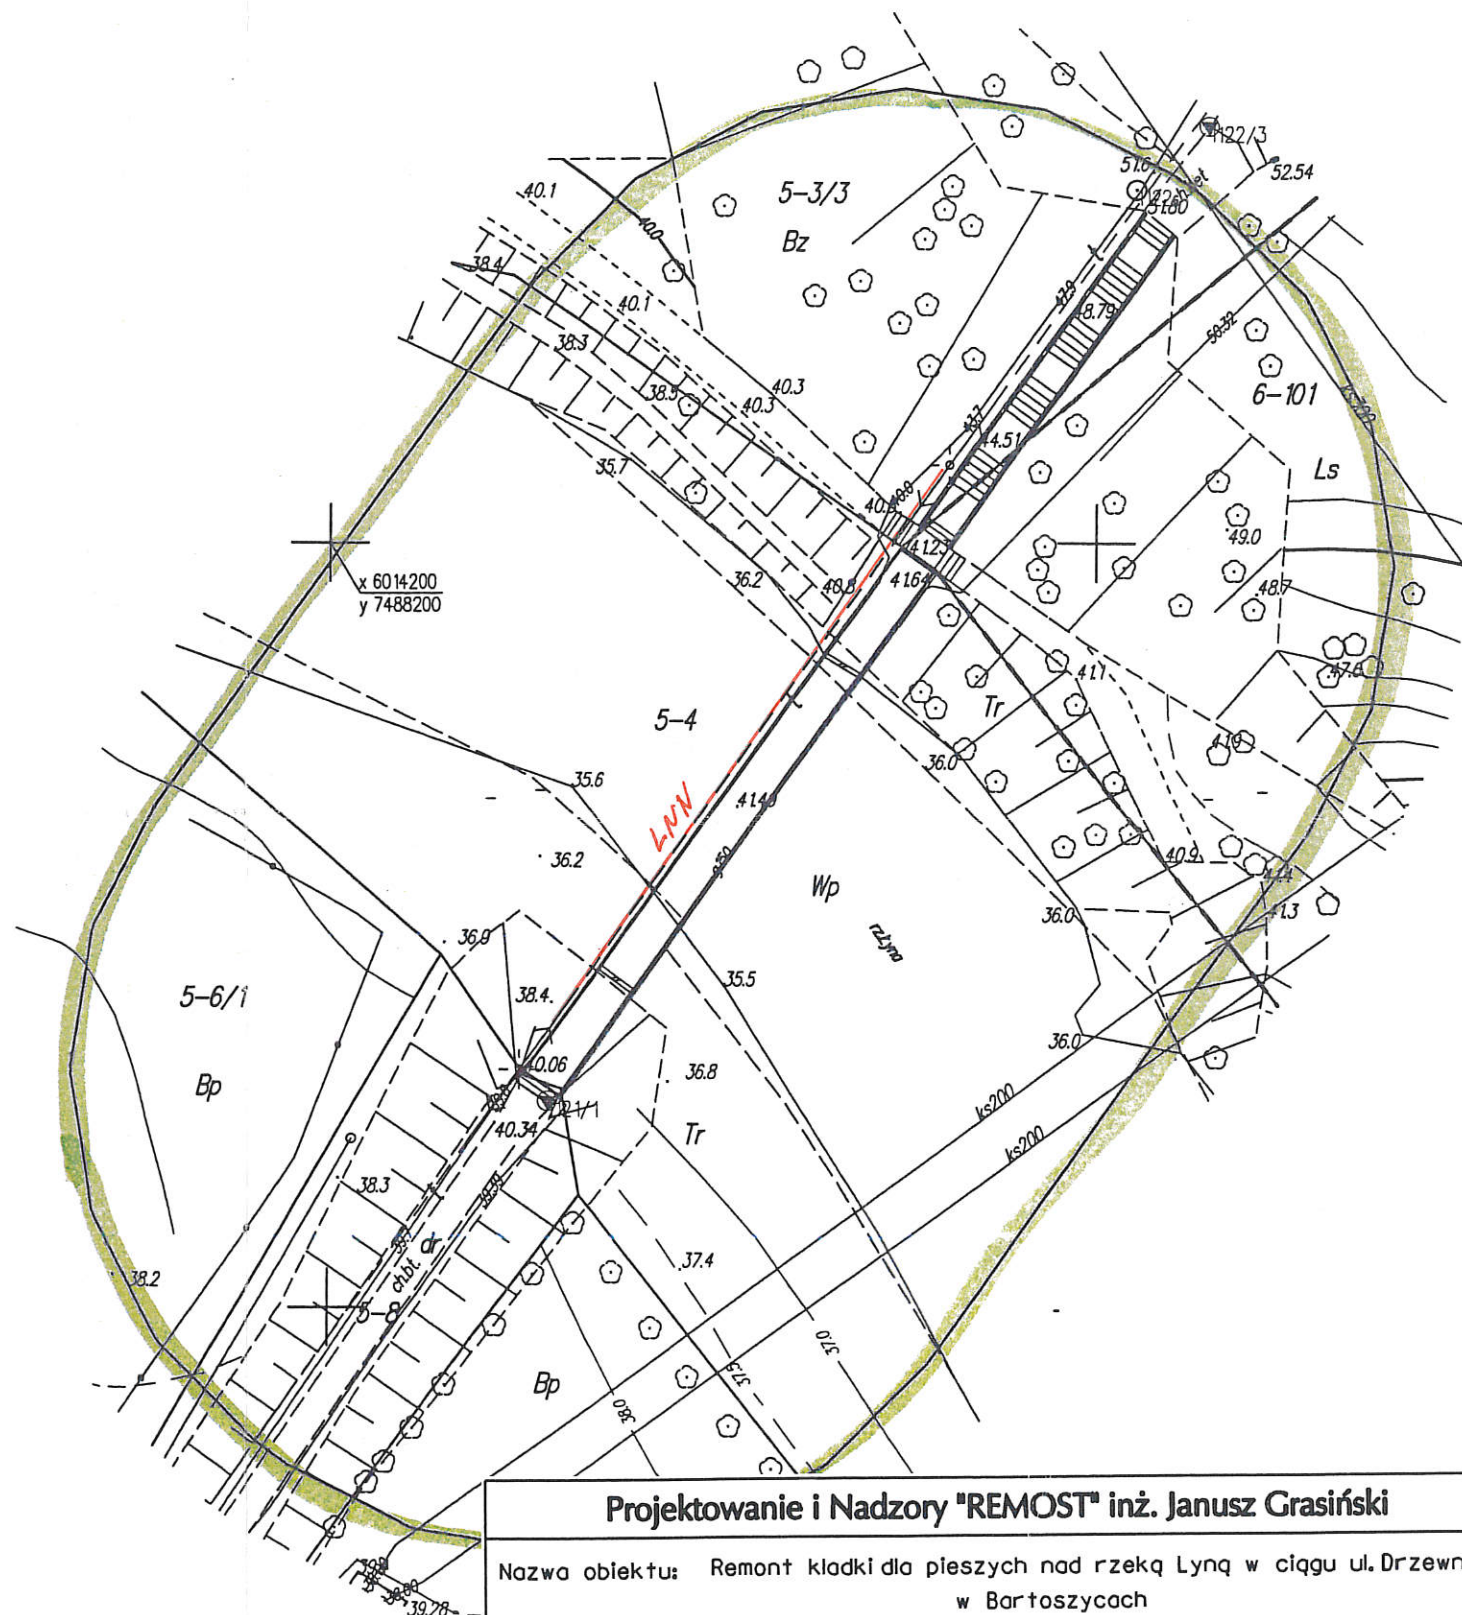

Projektowanie i Nadzory "REMOST" inż. Janusz Grasiński

Nazwa obiektu: Remont kładki dla pieszych nad rzeką Lynq w ciągu ul. Drzewnej
w Bartoszycach

PROJEKT ZAGOSPODAROWANIA TERENU

Projektant:	inż. Janusz Grasiński	upr.proj. w specjalności konstr.-bud. bez ograniczeń nr 68/OL/OI	
Sprawdzająca:	mgr inż. Krystyna Sterczewska	upr.proj. w specjalności konstr.-inż. w zakresie mostów nr 234/87/OL	
Data:	wrzesień 2018 rok	Skala 1: 500	

Rys. 0